



Nordwest- Ansicht C-C


Einbau eines neuen Fensters
Treppe entfernen/ Abriss
Neue zweiflügelige Tür

Neue zweiflügelige Tür
Treppe entfernen/ Abriss
Neubau einer neuen Treppe

Einbau eines neuen Fensters
Treppe entfernen/ Abriss
Neue zweiflügelige Tür

Legende

- Abriss
- Neubau/
Sanierung

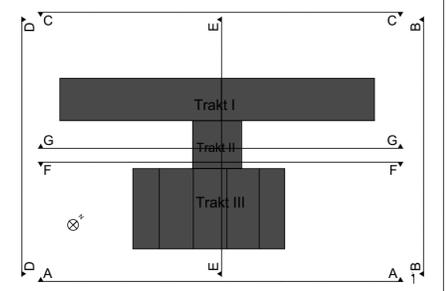

Südost- Ansicht Trakt I, Schnitt G-G



<p>Diese Dokumentation ist in ihren Bestandteilen urheberrechtlich geschütztes geistiges Eigentum des Bauplanungsbüro Pfistner. Ihre Weitergabe an Dritte oder ihre sonstige Verwendung ist nicht gestattet.</p>	<p>VERMERK! ÜBERPRÜFUNG DER HÖHEN AN ORT UND STELLE!</p>															
<p>Ausführungsplanung nach Teil II der HOAI/ § 15 Leistungsphase 5</p>	<p>ALLE ÖFFNUNGEN BEZIEHEN SICH AUF KONSTRUKTIVE ROHBAUMASSE!</p>															
<p>Zur Ausführung freigegeben!</p>	<p>ALLE ANGABEN DER GEPRÜFTEN STATIK UND AUFLAGEN DER BAUGENEHMIGUNG SIND ZU BEACHTEN!</p>															
<p>Erfurt.....</p>	<p>DETAILS BEACHTEN!</p>															
<p>Es gelten nur Pläne mit diesem Zeichen. Unstimmigkeiten sind dem Planungsbüro Pfistner unverzüglich zu melden. Bauliche Veränderungen bedürfen der schriftlichen Beteiligung des Planungsbüro Pfistner. Alle Angaben sind vom Ausführenden (Firma) vor Ort verantwortlich zu prüfen</p>	<p>ALLE STATISCHEN POSITIONEN SIND DEN BEWEHRUNGS-PLÄNEN UND DER STATISCHEN BERECHNUNG ZU ENTNEMEN!</p>															
																
<p>Dipl. Ing. (FH) Maik Pfistner Hohe Straße 34, 99094 Erfurt Fon 0361 / 66 011 52 Funk 0176 / 38 541 763 bauplanung-pfistner@gmx.de www.bauplanung-pfistner.de</p>																
<p>Bauherr: Stadt Erfurt, Amt 23, 99111 Erfurt</p>																
<p>Auftraggeber: Stadt Erfurt, Amt 23, 99111 Erfurt</p>																
<p>Projekt: Sanierungsstudie, GS 20 Gubener Straße 10a in Erfurt</p>	<table border="1" style="width: 100%; border-collapse: collapse;"> <tr> <th>Architekt:</th> <th>Datum</th> <th>Name</th> </tr> <tr> <td>Planer:</td> <td></td> <td>Pfistner</td> </tr> <tr> <td>gezeichnet:</td> <td>22.12.15</td> <td>Pfistner</td> </tr> <tr> <td>1.Änderg.</td> <td></td> <td></td> </tr> <tr> <td>2.Änderg.</td> <td></td> <td></td> </tr> </table>	Architekt:	Datum	Name	Planer:		Pfistner	gezeichnet:	22.12.15	Pfistner	1.Änderg.			2.Änderg.		
Architekt:	Datum	Name														
Planer:		Pfistner														
gezeichnet:	22.12.15	Pfistner														
1.Änderg.																
2.Änderg.																
<p>Zeichnung: Bestandszeichnung Ansichten C-C, G-G</p>																
<p>Auftrags-Nr.:</p>	<p>Massstab: 1 / 100</p>															
<p>Plan-Nr.: B 6.0</p>																



Schnitt F-F

Legende

- Abriss
- Neubau/
Sanierung

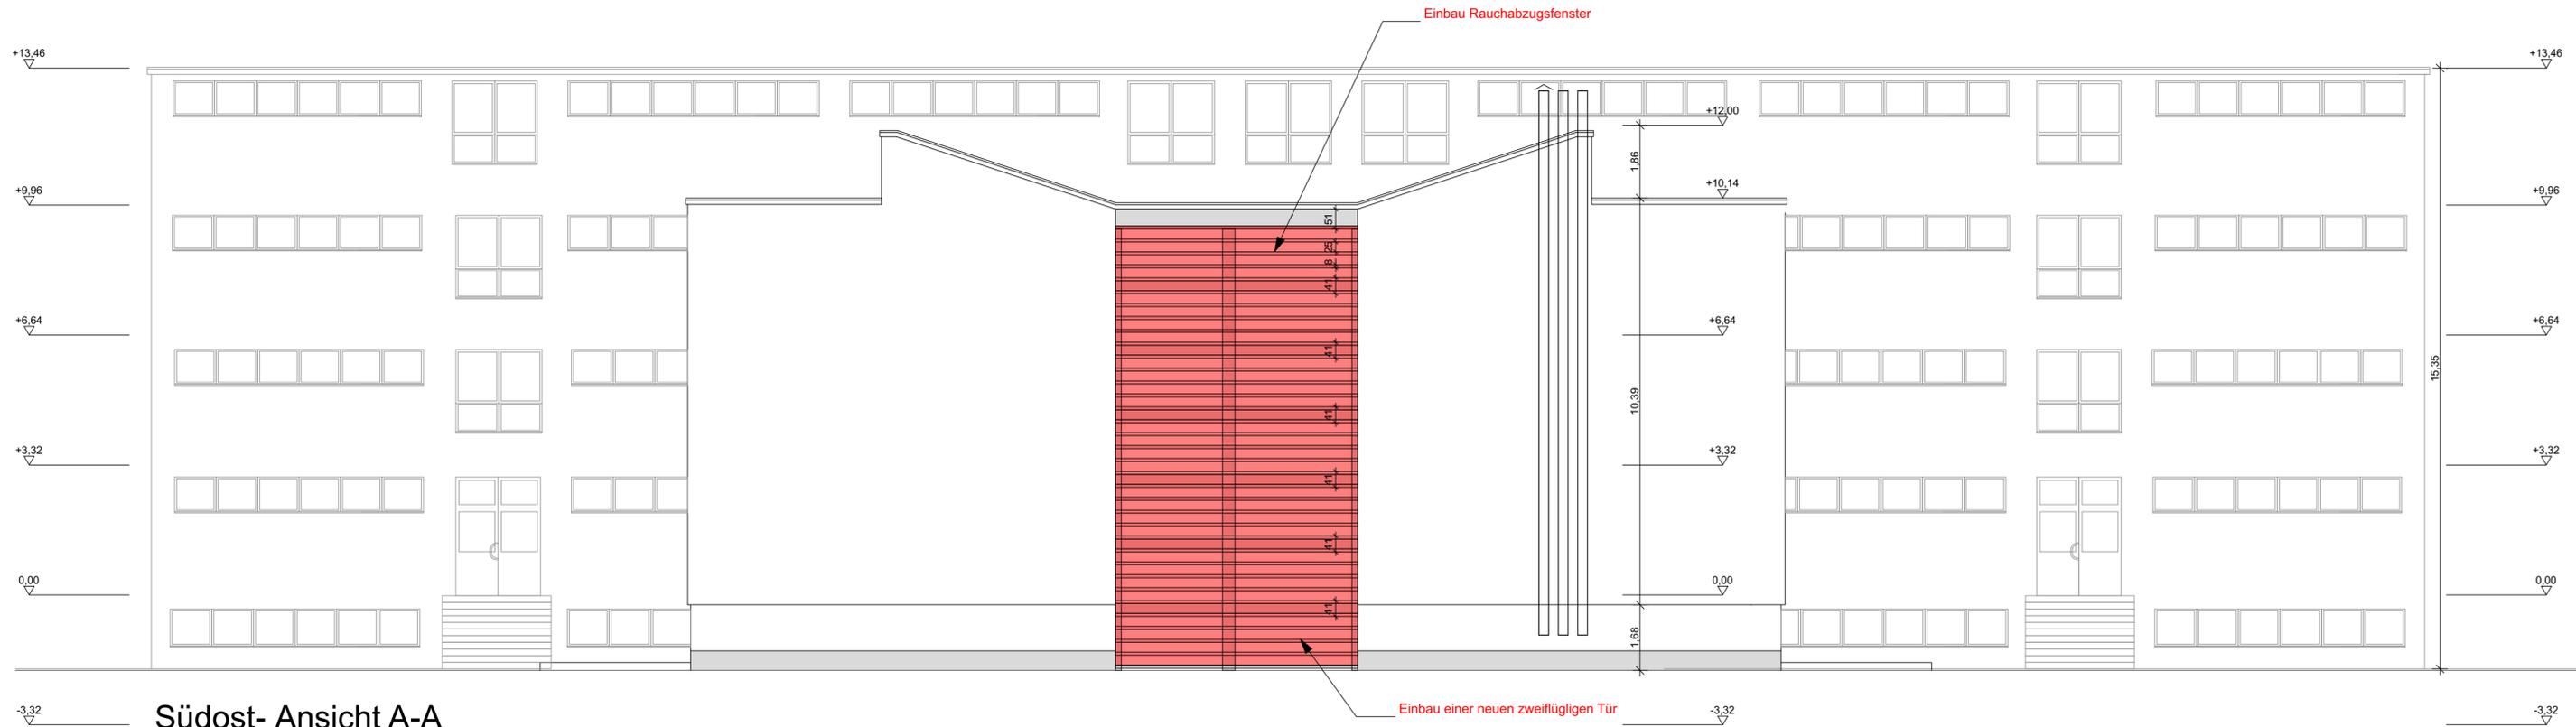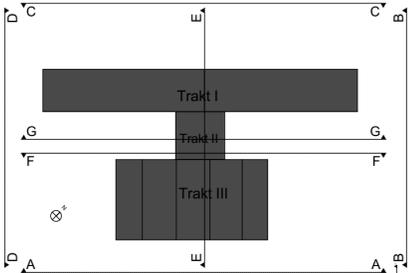

Südost- Ansicht A-A

<p>Diese Dokumentation ist in ihren Bestandteilen urheberrechtlich geschütztes geistiges Eigentum des Bauplanungsbüro Pfistner. Ihre Weitergabe an Dritte oder ihre sonstige Verwendung ist nicht gestattet.</p> <p>Ausführungsplanung nach Teil II der HOAI/ § 15 Leistungsphase 5</p> <p>Zur Ausführung freigegeben!</p> <p>Erfurt.....</p> <p>Es gelten nur Pläne mit diesem Zeichen. Unstimmigkeiten sind dem Planungsbüro Pfistner unverzüglich zu melden. Bauliche Veränderungen bedürfen der schriftlichen Betätigung des Planungsbüro Pfistner. Alle Angaben sind vom Ausführenden (Firma) vor Ort verantwortlich zu prüfen</p>	<p>VERMERK! ÜBERPRÜFUNG DER HÖHEN AN ORT UND STELLE!</p> <p>ALLE ÖFFNUNGEN BEZIEHEN SICH AUF KONSTRUKTIVE ROHBAUMASSE!</p> <p>ALLE ANGABEN DER GEPRÜFTEN STATIK UND AUFLAGEN DER BAUGENEHMIGUNG SIND ZU BEACHTEN!</p> <p>DETAILS BEACHTEN!</p> <p>ALLE STATISCHEN POSITIONEN SIND DEN BEWEHRUNGSPLÄNEN UND DER STATISCHEN BERECHNUNG ZU ENTNEHMEN!</p>
---	--



Dipl. Ing. (FH) Maik Pfistner
Hohe Straße 34, 99094 Erfurt
Fon 0361 / 66 011 52
Funk 0176 / 38 541 763
bauplanung-pfistner@gmx.de
www.bauplanung-pfistner.de

Bauherr: Stadt Erfurt, Amt 23, 99111 Erfurt	
Auftraggeber: Stadt Erfurt, Amt 23, 99111 Erfurt	
Projekt: Sanierungsstudie, GS 20 Gubener Straße 10a in Erfurt	Architekt: Pfistner Planer: Pfistner gezeichnet: 22.12.15 Pfistner
Zeichnung: Bestandszeichnung Ansichten A-A, Schnitt F-F	1. Aendg.: 2. Aendg.:
Auftrags-Nr.:	Massstab: 1 / 100 Plan-Nr.: B 8.0